
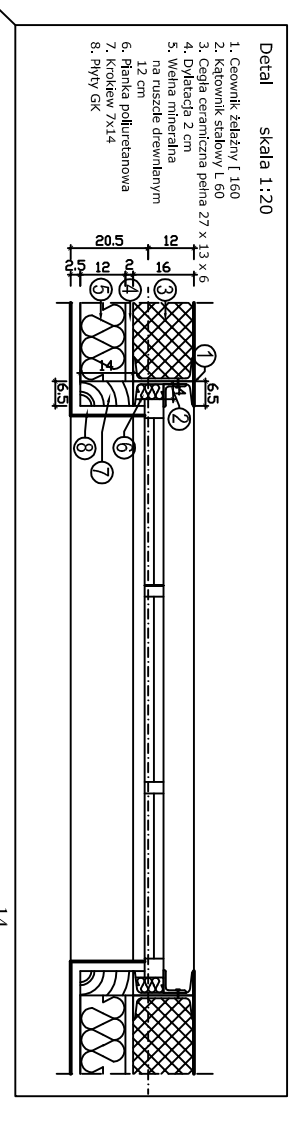


Słiany nowoprojektowane żelbetowe
 Wytwarzania
 Słiany z płyt GK
 Słiany istniejące

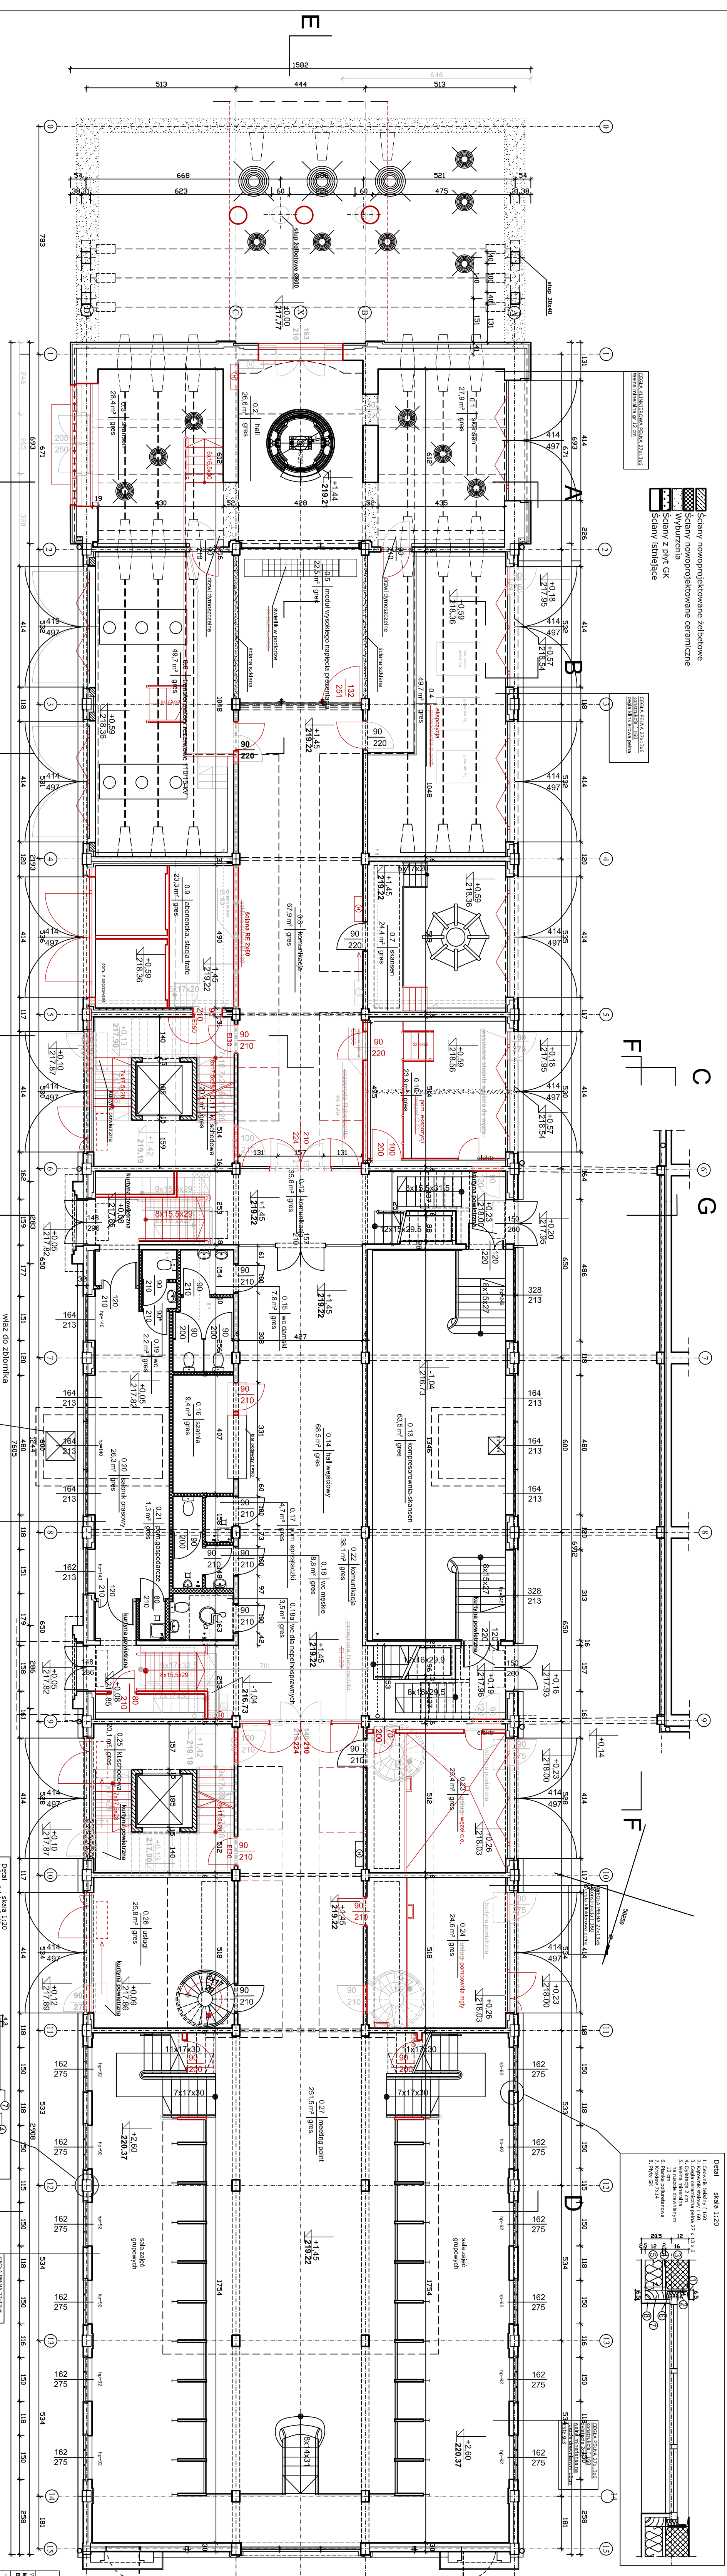


POZIOM ± 0.0		
Nr pom.	Nazwa pomieszczenia	Pow. (m ²)
0.27	meeting point	251,5

Napisane zmiany kolorem czerwonym są niestopne z punktu widzenia prawa budowlanego.
 Dokumentację powykonawczą wykonał:
 mgr inż. arch. Zbigniew Blicharz nr uprawnień 2622/04/WK
 asystent: mgr inż. arch. Paweł Karłowicz, inż. arch. Rafał Uniszewski

URZĄD MIASTA ŁÓDZI
WYDZIAŁ ADMINISTRACJI
ARCHITEKTURA I ZAGOSPODAROWANIE
ul. Piotrowska 104
90-004 Łódź

poziom 0, 9

PROJEKT BUDOWLANY REMIZALIZACJI EC1 I JEJ ADAPTACJI NA CELE KULTURALNO-ARTYSTYCZNE W ŁODZI PRZY UL. TARGOWEJ 1/3
 WYKONANO W ZAKŁADZIE ARCHITEKTURY I ZAGOSPODAROWANIA PRACOWNIĄ ARCHITEKTURALNO-ARTYSTYCZNĄ

"FRONTON"
 autor: mgr inż. arch. Zbigniew Blicharz
 spracodawca: mgr inż. arch. Anna Dąbek
 obiekt: gm. kulturalno-artystyczna
 TOM II - ROZWIĄZANIE
 projekt: inż. arch. Łukasz Prudek
 rysunek: rysunek: 6

skala: 1:100
 rysunek: 6