RZUT PARTERU
CZ.1 RZUT
ARCHITEKTONICZNY

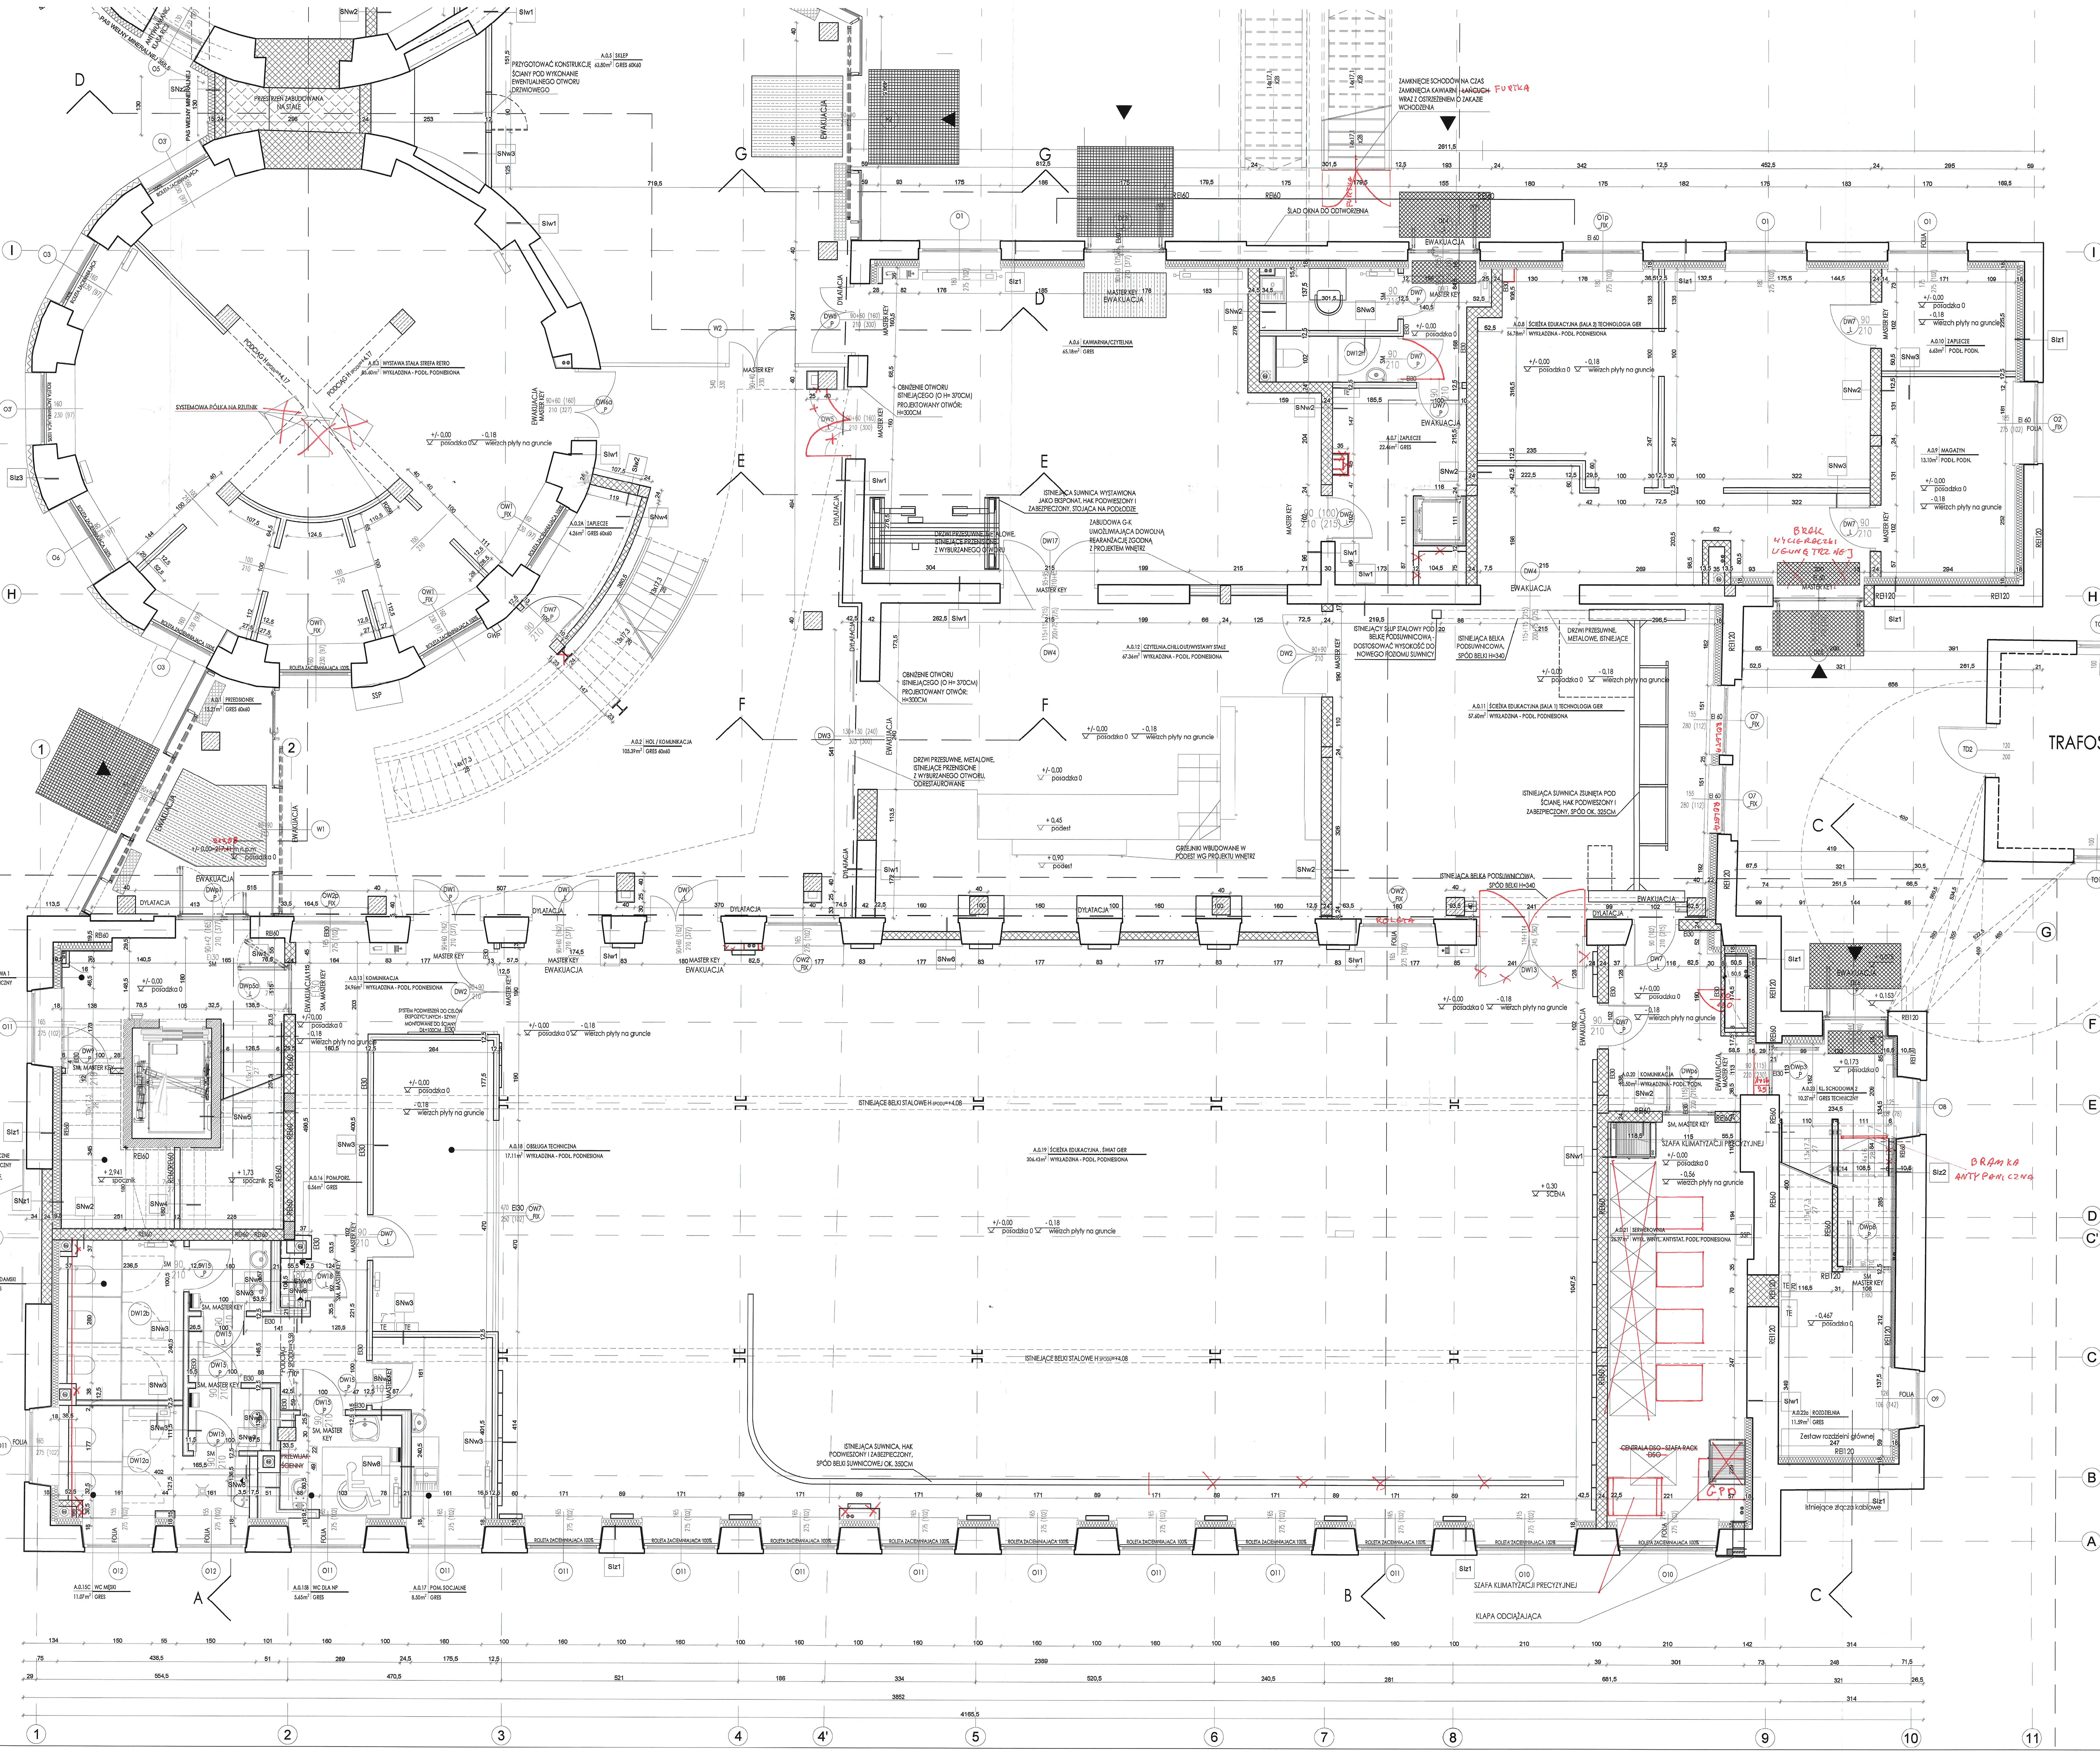
A.0.1 PRZEDSIONEK 13.21m² GRES 60x60
A.0.2 HOL / KOMUNIKACJA 105.39m² GRES 60x60
A.0.2A ZAPLECZE 4.26m² GRES 60x60
A.0.3 WYSTAWA STAŁA STREFA RETRO 85.60m² WYKŁADZINA - PODŁ. PODNIESIONA
A.0.5 SKLEP 63.80m² GRES 60X60
A.0.6 KAWIARNIA/CZYTELNIA 65.18m² GRES
A.0.7 ZAPLECZE 22.46m² GRES
A.0.8 ŚCIEŻKA EDUKACYJNA (SALA 2) TECHNOLOGIA GIER 56.78m² WYKŁADZINA - PODŁ. PODNIESIONA
A.0.9 MAGAZYN 13.10m² PODŁ. PODN.
A.0.10 ZAPLECZE 6.63m² PODŁ. PODN.
A.0.11 ŚCIEŻKA EDUKACYJNA (SALA 1) TECHNOLOGIA GIER 57.60m² WYKŁADZINA - PODŁ. PODNIESIONA
A.0.12 CZYTELNIA.CHILLOUT/WYSTAWY STAŁE 67.36m² WYKŁADZINA - PODŁ. PODNIESIONA
A.0.13 KOMUNIKACJA 24.96m² WYKŁADZINA - PODŁ. PODNIESIONA
A.0.14 KL.SCHODOWA 1 21.26m² GRES TECHNICZNY
A.0.15A WC DAMSKI 11.73m² GRES
A.0.15B WC DLA NP 5.65m² GRES
A.0.15C WC MĘSKI 11.07m² GRES
A.0.16 POM.PORZ. 0.56m² GRES
A.0.17 POM. SOCJALNE 8.50m² GRES
A.0.18 OBSŁUGA TECHNICZNA 17.11m² WYKŁADZINA - PODŁ. PODNIESIONA
A.0.19 ŚCIEŻKA EDUKACYJNA , ŚWIAT GIER 306.43m² WYKŁADZINA - PODŁ. PODNIESIONA
A.0.20 KOMUNIKACJA 10.50m² WYKŁADZINA - PODŁ. PODN.
A.0.21 SERWEROWNIA 26.37m² WYKŁ. WINYL. ANTYSTAT. PODŁ. PODNIESIONA
A.0.22a ROZDZIELNIA 11.59m² GRES
A.0.23 KL. SCHODOWA 2 10.27m² GRES TECHNICZNY
A.0.26 POM. BEZPIECZNE 6.77m² GRES TECHNICZNY
TRAFOSTACJA
PRZESTRZEŃ ZABUDOWANA NA STAŁE
PRZYGOTOWAĆ KONSTRUKCJĘ ŚCIANY POD WYKONANIE EWENTUALNEGO OTWORU DRZWIOWEGO
SYSTEMOWA PÓŁKA NA RZUTNIK
PODCIĄG H SPODU=+4,17
ZAMKNIĘCIE SCHODÓW NA CZAS ZAMKNIĘCIA KAWIARNI ~~ŁAŃCUCH~~ FURTKA WRAZ Z OSTRZEŻENIEM O ZAKAZIE WCHODZENIA
ŚLAD OKNA DO ODTWORZENIA
OBNIŻENIE OTWORU ISTNIEJĄCEGO (O H= 370CM) PROJEKTOWANY OTWÓR: H=300CM
ISTNIEJĄCA SUWNICA WYSTAWIONA JAKO EKSPONAT, HAK PODWIESZONY I ZABEZPIECZONY, STOJĄCA NA PODŁODZE
ZABUDOWA G-K UMOŻLIWIAJĄCA DOWOLNĄ REARANŻACJĘ ZGODNĄ Z PROJEKTEM WNĘTRZ
DRZWI PRZESUWNE METALOWE, ISTNIEJĄCE PRZENISIONE Z WYBURZANEGO OTWORU
BRAK WYCIERACZKI WEWNĘTRZNEJ
ISTNIEJĄCY SŁUP STALOWY POD BELKĘ PODSUWNICOWĄ - DOSTOSOWAĆ WYSOKOŚĆ DO NOWEGO POZIOMU SUWNICY
ISTNIEJĄCA BELKA PODSUWNICOWA, SPÓD BELKI H=340
DRZWI PRZESUWNE, METALOWE, ISTNIEJĄCE
ISTNIEJĄCA SUWNICA ZSUNIĘTA POD ŚCIANĘ, HAK PODWIESZONY I ZABEZPIECZONY, SPÓD OK. 325CM
DRZWI PRZESUWNE, METALOWE, ISTNIEJĄCE PRZENISIONE Z WYBURZANEGO OTWORU, ODRESTAUROWANE
GRZEJNIKI WBUDOWANE W PODEST WG PROJEKTU WNĘTRZ
ROLETA
ISTNIEJĄCE BELKI STALOWE H SPODU=+4,08
SYSTEM PODWIESZEŃ DO CELÓW EKSPOZYCYJNYCH - SZYNY MONTOWANE DO ŚCIANY DŁ=100CM
ISTNIEJĄCA SUWNICA, HAK PODWIESZONY I ZABEZPIECZONY, SPÓD BELKI SUWNICOWEJ OK. 350CM
PRZEWIJAK ŚCIENNY
SZAFA KLIMATYZACJI PRECYZYJNEJ
~~CENTRALA DSO - SZAFA RACK DSO~~
GPD
BRAMKA ANTYPANICZNA
Zestaw rozdzielni głównej
Istniejące złącza kablowe
KLAPA ODCIĄŻAJĄCA
+/- 0,00=217,41 m.n.p.m
EWAKUACJA
MASTER KEY
DYLATACJA
+/- 0,00 posadzka 0
- 0,18 wierzch płyty na gruncie
+ 0,30 SCENA
+ 0,45 podest
+ 0,90 podest
A
B
C
D
E
F
G
1
2
3
4
4'
5
6
7
8
9
10
11
A
B
C
C'
D
E
F
G
H
I
3852
4165,5
2389
2611,5

Slz1	ŚCIANA ZEWNĘTRZNA
42-61 cm	cegła istniejąca poddana renowacji / tynk zewnętrzny silikatowy kolor ~~szary NCS S2005-Y20R~~ KEIM NHL- KALKPUTZ - FEIM 50013 ściana istniejąca murowana z cegły ceramicznej pełnej
17 cm	izolacja termiczna wewnętrzna systemowa
-	wykończenie ściany: - tapetą z włókna szklanego i pomalowanie farbą lateksową lub - płytką ścienną (pomieszczenia higieniczno-sanitarne); kolor wg rysunów aranżacji PW-AR-9/14

Slz2	ŚCIANA ZEWNĘTRZNA KLATKI SCHODOWEJ
42-61 cm	cegła ceramiczna pełna istniejąca poddana renowacji / tynk zewnętrzny silikatowy kolor ~~szary NCS S2005-Y20R~~ KEIM NHL- KALKPUTZ - FEIM 50013 ściana istniejąca murowana z cegły ceramicznej pełnej
8 cm	izolacja termiczna wewnętrzna systemowa
-	wykończenie ściany: - tapetą z włókna szklanego i pomalowanie farbą lateksową lub - płytką ścienną (pomieszczenia higieniczno-sanitarne); kolor wg rysunów aranżacji PW-AR-9/14

Slz3	ŚCIANA ZEWNĘTRZNA DAWNYCH PODSTAW CHŁODNI
1,5 cm	tynk zewnętrzny stylizowany o fakturze betonu architektonicznego
15 cm	styropian elewacyjny EPS 70
34-100 cm	ściana istniejąca
1,5 cm	tynk cementowo-wapienny / tynk gipsowy
-	wykończenie ściany: - tapetą z włókna szklanego i pomalowanie farbą lateksową lub - płytką ścienną (pomieszczenia higieniczno-sanitarne); kolor wg rysunów aranżacji PW-AR-9/14

Slw1	ŚCIANA WEWNĘTRZNA
-	wykończenie ściany: - tapetą z włókna szklanego i pomalowanie farbą lateksową lub - płytką ścienną (pomieszczenia higieniczno-sanitarne); kolor wg rysunów aranżacji PW-AR-9/14
1,5 cm	tynk cementowo-wapienny / tynk gipsowy
42-100 cm	ściana istniejąca
1,5 cm	tynk cementowo-wapienny / tynk gipsowy
-	wykończenie ściany: - tapetą z włókna szklanego i pomalowanie farbą lateksową lub - płytką ścienną (pomieszczenia higieniczno-sanitarne); kolor wg rysunów aranżacji PW-AR-9/14

Slw2	ŚCIANA WEWNĘTRZNA
18 cm	~~panele akustyczne wg projektu wykonawczego wnętrz~~
-	wykończenie ściany: - tapetą z włókna szklanego i pomalowanie farbą lateksową lub - płytką ścienną (pomieszczenia higieniczno-sanitarne); kolor wg rysunów aranżacji PW-AR-9/14
1,5 cm	tynk cementowo-wapienny / tynk gipsowy
56-76 cm	ściana istniejąca murowana
1,5 cm	tynk cementowo-wapienny / tynk gipsowy
-	wykończenie ściany: - tapetą z włókna szklanego i pomalowanie farbą lateksową lub - płytką ścienną (pomieszczenia higieniczno-sanitarne); kolor wg rysunów aranżacji PW-AR-9/14

SNz1	ŚCIANA ZEWNĘTRZNA
1,5 cm	tynk zewnętrzny silikatowy kolor ~~szary NCS S2005-Y20R~~ KEIM NHL - KALKPUTZ-FEIM 50013
24 cm	ściana murowana z bloczków silikatowych
17 cm	izolacja termiczna wewnętrzna systemowa
-	wykończenie ściany: - tapetą z włókna szklanego i pomalowanie farbą lateksową lub - płytką ścienną (pomieszczenia higieniczno-sanitarne); kolor wg rysunów aranżacji PW-AR-9/14

SNz2	ŚCIANA ZEWNĘTRZNA
1,5 cm	tynk zewnętrzny stylizowany o fakturze betonu architektonicznego
15 cm	styropian elewacyjny EPS 70
24 cm	ściana murowana z bloczków silikatowych
-	wykończenie ściany: - tapetą z włókna szklanego i pomalowanie farbą lateksową lub - płytką ścienną (pomieszczenia higieniczno-sanitarne); kolor wg rysunów aranżacji PW-AR-9/14

SNz3	ŚCIANA ZEWNĘTRZNA
1,5 cm	tynk zewnętrzny stylizowany o fakturze betonu architektonicznego
15 cm	styropian elewacyjny EPS 70
24 cm	ściana murowana z bloczków silikatowych
5 cm	styropian elewacyjny EPS 70
1,5 cm	tynk zewnętrzny silikatowy

SNw8	ŚCIANA WEWNĘTRZNA (stelaże 5cm)
-	wykończenie ściany: - tapetą z włókna szklanego i pomalowanie farbą lateksową lub - płytką ścienną (pomieszczenia higieniczno-sanitarne); kolor wg rysunów aranżacji PW-AR-9/14
	- płyty gips-karton i włókno-karton z podwójnym opłytowaniem 2,5cm - stelaż z wypełnieniem z wełny mineralnej akustycznej 5cm - przestrzeń instalacyjna - stelaż z wypełnieniem z wełny mineralnej akustycznej 5cm - płyty gips-karton i włókno-karton z podwójnym opłytowaniem 2,5cm
-	wykończenie ściany: - tapetą z włókna szklanego i pomalowanie farbą lateksową lub - płytką ścienną (pomieszczenia higieniczno-sanitarne); kolor wg rysunów aranżacji PW-AR-9/14

SNw1	ŚCIANA WEWNĘTRZNA
-	wykończenie ściany: - tapetą z włókna szklanego i pomalowanie farbą lateksową lub - płytką ścienną (pomieszczenia higieniczno-sanitarne); kolor wg rysunów aranżacji PW-AR-9/14
1,5 cm	tynk cementowo-wapienny / tynk gipsowy
24 cm	ściana murowana z bloczków silikatowych
1,5 cm	tynk cementowo-wapienny / tynk gipsowy
-	wykończenie ściany: - tapetą z włókna szklanego i pomalowanie farbą lateksową lub - płytką ścienną (pomieszczenia higieniczno-sanitarne); kolor wg rysunów aranżacji PW-AR-9/14
15 cm	~~panele akustyczne wg projektu wykonawczego wnętrz~~

SNw2	ŚCIANA WEWNĘTRZNA
-	wykończenie ściany: - tapetą z włókna szklanego i pomalowanie farbą lateksową lub - płytką ścienną (pomieszczenia higieniczno-sanitarne); kolor wg rysunów aranżacji PW-AR-9/14
1,5 cm	tynk cementowo-wapienny / tynk gipsowy
24 cm	ściana murowana z bloczków silikatowych
1,5 cm	tynk cementowo-wapienny / tynk gipsowy
-	wykończenie ściany: - tapetą z włókna szklanego i pomalowanie farbą lateksową lub - płytką ścienną (pomieszczenia higieniczno-sanitarne); kolor wg rysunów aranżacji PW-AR-9/14

SNw3	ŚCIANA WEWNĘTRZNA
-	wykończenie ściany: - tapetą z włókna szklanego i pomalowanie farbą lateksową lub - płytką ścienną (pomieszczenia higieniczno-sanitarne); kolor wg rysunów aranżacji PW-AR-9/14
12,5-50 cm	- płyty gips-karton i włókno-karton z podwójnym opłytowaniem 2,5cm - stelaż z wypełnieniem z wełny mineralnej akustycznej 7,5cm - płyty gips-karton i włókno-karton z podwójnym opłytowaniem 2,5cm
-	wykończenie ściany: - tapetą z włókna szklanego i pomalowanie farbą lateksową lub - płytką ścienną (pomieszczenia higieniczno-sanitarne); kolor wg rysunów aranżacji PW-AR-9/14

SNw4	ŚCIANA WEWNĘTRZNA
-	wykończenie ściany: - tapetą z włókna szklanego i pomalowanie farbą lateksową lub - płytką ścienną (pomieszczenia higieniczno-sanitarne); kolor wg rysunów aranżacji PW-AR-9/14
1,5 cm	tynk cementowo-wapienny / tynk gipsowy
12 cm	ściana murowana z bloczków silikatowych
1,5 cm	tynk cementowo-wapienny / tynk gipsowy
-	wykończenie ściany: - tapetą z włókna szklanego i pomalowanie farbą lateksową lub - płytką ścienną (pomieszczenia higieniczno-sanitarne); kolor wg rysunów aranżacji PW-AR-9/14

SNw5	ŚCIANA WEWNĘTRZNA
1,5 cm	wykończenie ściany pod pracę dla grafika / tynk cementowo-wapienny
20 cm	ściana żelbetowa - szyb windowy

SNw6	ŚCIANA WEWNĘTRZNA
-	wykończenie ściany: - tapetą z włókna szklanego i pomalowanie farbą lateksową lub - płytką ścienną (pomieszczenia higieniczno-sanitarne); kolor wg rysunów aranżacji PW-AR-9/14
1,5 cm	tynk cementowo-wapienny / tynk gipsowy
18 cm	ściana murowana z bloczków silikatowych
1,5 cm	tynk cementowo-wapienny / tynk gipsowy
-	wykończenie ściany: - tapetą z włókna szklanego i pomalowanie farbą lateksową lub - płytką ścienną (pomieszczenia higieniczno-sanitarne); kolor wg rysunów aranżacji PW-AR-9/14

SNw7	ŚCIANA WEWNĘTRZNA
-	wykończenie ściany: - tapetą z włókna szklanego i pomalowanie farbą lateksową lub - płytką ścienną (pomieszczenia higieniczno-sanitarne); kolor wg rysunów aranżacji PW-AR-9/14
12,5 cm	- płyty gips-karton i włókno-karton z podwójnym opłytowaniem 2,5cm - stelaż z wypełnieniem z wełny mineralnej akustycznej 7,5cm - płyty gips-karton i włókno-karton z podwójnym opłytowaniem 2,5cm
-	wykończenie ściany: - tapetą z włókna szklanego i pomalowanie farbą lateksową lub - płytką ścienną (pomieszczenia higieniczno-sanitarne); kolor wg rysunów aranżacji PW-AR-9/14
15 cm	panele akustyczne wg projektu wykonawczego wnętrz

LEGENDA:

- ▭ ISTNIEJĄCA ŚCIANA ZEWNĘTRZNA MUROWANA
- ▨ PROJEKTOWANA ŚCIANA, MUROWANA, Z BLOCZKÓW SILIKATOWYCH
- ▭ PROJEKTOWANA ŚCIANA Z PŁYT KARTON-GIPS / WŁÓKNO-GIPS DO SUFITU PODWIESZONEGO
- ▬ PROJEKTOWANA ŚCIANA Z PŁYT KARTON-GIPS / WŁÓKNO-GIPS WYSOKOŚĆ 210CM, OPŁYTOWANIE Z JEDNEJ STRONY
- ▨ PROJEKTOWANE ELEMENTY ŻELBETOWE
- II ⌶ SŁUP STALOWY
- ▨ PROJEKTOWANA IZOLACJA TERMICZNA - WEŁNA MINERALNA
- ▨ PROJEKTOWANA IZOLACJA TERMICZNA - STYROPIAN
- — PROJEKTOWANA ŚCIANKA SYSTEMOWA HPL
- ○ WYWIEWKA KANALIZACJI
- ▣ WPUST DACHOWY OGRZEWANY
- ▣ KANALIZACJA SANITARNA
- ▣ KOSZ ZLEWOWY
- ▭ RYNNA
- WPUST KANALIZACJI DESZCZOWEJ
- ⌧ WPUST PODŁOGOWY
- WPUST PODŁOGOWY ZE ZŁĄCZKĄ DO WĘŻY
- ⋮ PIONY WODNE
- ▣ GAŚNICA
- ▣ HYDRANT
- ▲ WEJŚCIE DO BUDYNKU
- GRZEJNIK KANAŁOWY WG PROJEKTU C.O.
- GRZEJNIK NAŚCIENNY WG PROJEKTU C.O.
- ×—× SYSTEM PODWIESZEŃ
- SYMBOL DRZWI O ODPORNOŚCI OGNIOWEJ

SZEROKOŚĆ OTWORU W MURZE
160
160 (56) SZPILKA OKNA W OTWORZE ISTNIEJĄCYM
WYSOKOŚĆ PARAPETU
WYSOKOŚĆ OTWORU W MURZE

SZEROKOŚĆ PRZEJŚCIA W ŚWIETLE OŚCIEŻNICY
WIODĄCE SKRZYDŁO I DODATKOWE
ISTNIEJĄCA SZEROKOŚĆ OTWORU
90+40 (160)
210 (270) SZPILKA DRZWI W OTWORZE ISTNIEJĄCYM
ISTNIEJĄCA WYSOKOŚĆ OTWORU
WYSOKOŚĆ PRZEJŚCIA W ŚWIETLE OŚCIEŻNICY

SZEROKOŚĆ PRZEJŚCIA W ŚWIETLE OŚCIEŻNICY
90
200 SZPILKA DRZWI W NOWYM OTWORZE
WYSOKOŚĆ PRZEJŚCIA W ŚWIETLE OŚCIEŻNICY

ILOŚĆ STOPNI W BIEGU
WYSOKOŚĆ STOPNIA
12x17,1
28 OPIS SCHODÓW
SZEROKOŚĆ STOPNIA

NUMER POMIESZCZENIA
NAZWA POMIESZCZENIA
A.1.4 | WYSTAWA STAŁA
95.13m² | GRES 60x60
Sufit podw. H=300CM
TABELA POMIESZCZENIA
MATERIAŁ POSADZKI
WYSOKOŚĆ SUFITU PODWIESZANEGO
POWIERZCHNIA POMIESZCZENIA

PANEL AKUSTYCZNY DWUSTRONNY 60x60CM MONTOWANY NA ŚCIANIE. STRONA ROZPRASZAJĄCA SKŁADA SIĘ Z 1 SZT. PANELA ROZPRASZAJĄCEGO 60x60x12cm. STRONA POCHŁANIAJĄCA SKŁADA SIĘ Z 1 SZT. PANELA POCHŁANIAJĄCEGO 50x50x5cm. DOLNA KRAWĘDŹ 140 cm NAD PODŁOGĄ.

1 x PANEL AKUSTYCZNY 50x50cm ZABUDOWANY NA PODKONSTRUKCJI WYPEŁNIONEJ TWARDĄ WEŁNĄ MINERALNĄ O GRUBOŚCI 10cm. DOLNA KRAWĘDŹ 145cm NAD PODŁOGĄ.

1 x PANEL AKUSTYCZNY 50x50cm KLEJONY DO ŚCIANY. DOLNA KRAWĘDŹ 130cm NAD PODŁOGĄ.

CZARNA TKANINA WYKOŃCZENIOWA NA STELAŻACH

PANELE AKUSTYCZNE WG DETALU AR1

UWAGA:

1. rysunki rzutów stanowią komplementarną całość z pozostałymi rysunkami projektu
2. wszystkie elementy i materiały można zamienić na równoważne, zasady równoważności ustala projektant architektury/inwestor
3. wszelkie wymiary, rzędne i nieścisłości należy sprawdzić na budowie, w przypadku niezgodności z projektem architektonicznym, projektami branżowymi, a stanem istniejącym należy poinformować projektanta architektury
4. użyte materiały powinny spełniać odpowiednie atesty, w szczególności NRO
5. oznaczenia spadków na tarasach dotyczą warstw spadkowych pod nawierzchnią tarasów
6. wszystkie obróbki blacharskie - tytan-cynk
7. należy wykonać przebicia instalacyjne tylko w miejscach oznaczonych na rysunkach branżowych, w przestrzeniach do tego przeznaczonych
8. elementy konstrukcyjne wykonać według projektu konstrukcji
9. tynki zewnętrzne silikonowe zgodnie z rysunkami elewacji, przekrojów
10. wymiary podano w centymetrach, pola powierzchni podano w metrach kwadratowych
11. wszelkie roboty budowlane należy prowadzić zgodnie ze sztuką budowlaną
12. wszelkie zmiany w stosunku do projektu powinny być uzgodnione z projektantem
13. przed montażem urządzeń i elementów budowlanych obowiązkiem wykonawcy jest sprawdzić wymiar bezpośrednio na miejscu budowy
14. niezgodności pomiędzy projektami branżowymi oraz projektem architektonicznym należy zawsze konsultować z projektantem projektu architektonicznego oraz projektu branżowego
15. o wszelkich wykrytych kolizjach należy niezwłocznie powiadomić projektanta projektu architektonicznego oraz projektantów projektów branżowych
16. Projekt architektoniczno-budowlany należy rozpatrywać łącznie z projektami branżowymi: konstrukcji/ wod. kan./ c.o./ elektrycznym/ teletechnicznym/ wentylacji
17. Wszystkie wymiary podane są w stanie surowym, bez wykończenia ścian podane powierzchnie pomieszczeń liczone są wg normy pn-iso 9836:1997
18. Ściany bez oznaczenia koloru / faktury / wykończenia należy wykończyć kolorem: NCS S1000-N.
19. W razie zmian przebiegu ścian, wszystkie elementy związane (instalacje, sufity, posadzki) należy dostosować do nowego układu pomieszczeń

Uwagi i opisy zamieszczone w części rysunkowej projektu stanowią integralną część niniejszego opracowania.
Projekt jest chroniony Prawem Autorskim (Dz.U.94/24/83)

DOKUMENTACJA POWYKONAWCZA

Zmiany naniesiono kolorem czerwonym

Kierownik Budowy
mgr inż. Piotr Stawa
upr. bud. ...0006/OWOK/04

NR RYSUNKU
PW-AR-01

Fundusze Europejskie Program Regionalny
Łódzkie
Unia Europejska Europejski Fundusz Rozwoju Regionalnego

Dział Inwestycji
wpłynęło dnia
02 KWI. 2020
L.dz. ......

KANON ARCHITEKCI JANDER ZUTEREK S.C.
ul. Wólczańska 73, 90-516 Łódź, tel. 42 637 22 90
www.kanon-architekci.pl

NR REWIZJI	NR RYS.	DATA	ZMIANY
4	PW-AR-01-1 PW-AR-03-1 PW-AR-05-1 PW-AR-07-1 PW-AR-07-2 PW-AR-33 PW-AR-34 PW-AR-35 PW-AR-36 PW-AR-8W-1-52 PW-AR-8W-2-53	28.11.2019	ZMIANY: KLATKA ZACHODNIA -WIELKOŚĆ KLATKI SCHODOWEJ I ZMIANA UKŁADU BARIEREK ZMIANA WIELKOŚCI OKNA BALKONOWEGO NA ELEWACJI ZACHODNIEJ DACH - BARIERY PRZECIWŚNIEGOWE

TYTUŁ PROJEKTU:	PROJEKT WYKONAWCZY PRZEBUDOWY, NADBUDOWY I ROZBUDOWY ZESPOŁU DAWNYCH WARSZTATÓW NA POTRZEBY "CENTRUM KOMIKSU I NARRACJI INTERAKTYWNEJ" W ŁODZI PRZY UL. TARGOWEJ 1/3 KATEGORIA IX WRAZ Z INSTALACJAMI NA TERENIE: WODY, KANALIZACJI SANITARNEJ I DESZCZOWEJ ORAZ INSTALACJAMI ELEKTRYCZNYMI I TELETECHNICZNYMI ORAZ ROZBIÓRKĄ BUDYNKU MAGAZYNOWEGO
INWESTOR:	EC1 ŁÓDŹ - MIASTO KULTURY W ŁODZI
ADRES INWESTYCJI:	UL. TARGOWA 1/3 90-022 ŁÓDŹ DZ. NR EWID. 180/50, 180/51 I FRAGMENTY DZ. NR EWID. : 180/52, 180/58, 180/66 OBRĘB S-6

TYTUŁ RYS.:	RZUT PARTERU CZ. 1 RZUT ARCHITEKTONICZNY	NR RYS.: PW-AR-01	
BRANŻA:	ARCHITEKTURA	PODPIS	
GŁ. PROJEKTANT	mgr inż. arch. Piotr Zuterek upr.bud. nr 105/87/Wł.		
PROJEKTANT	mgr inż. arch. Małgorzata Knapek		
WSPÓŁPRACA	mgr inż. arch. Mariusz Cieślak		
WSPÓŁPRACA	mgr inż. arch. Karolina Owczarek		
WSPÓŁPRACA	mgr inż. arch. Michał Chodkiewicz		
WSPÓŁPRACA	Małgorzata Rutkowska		
DATA	28.11.2019	SKALA 1 : 50	REWIZJA 4