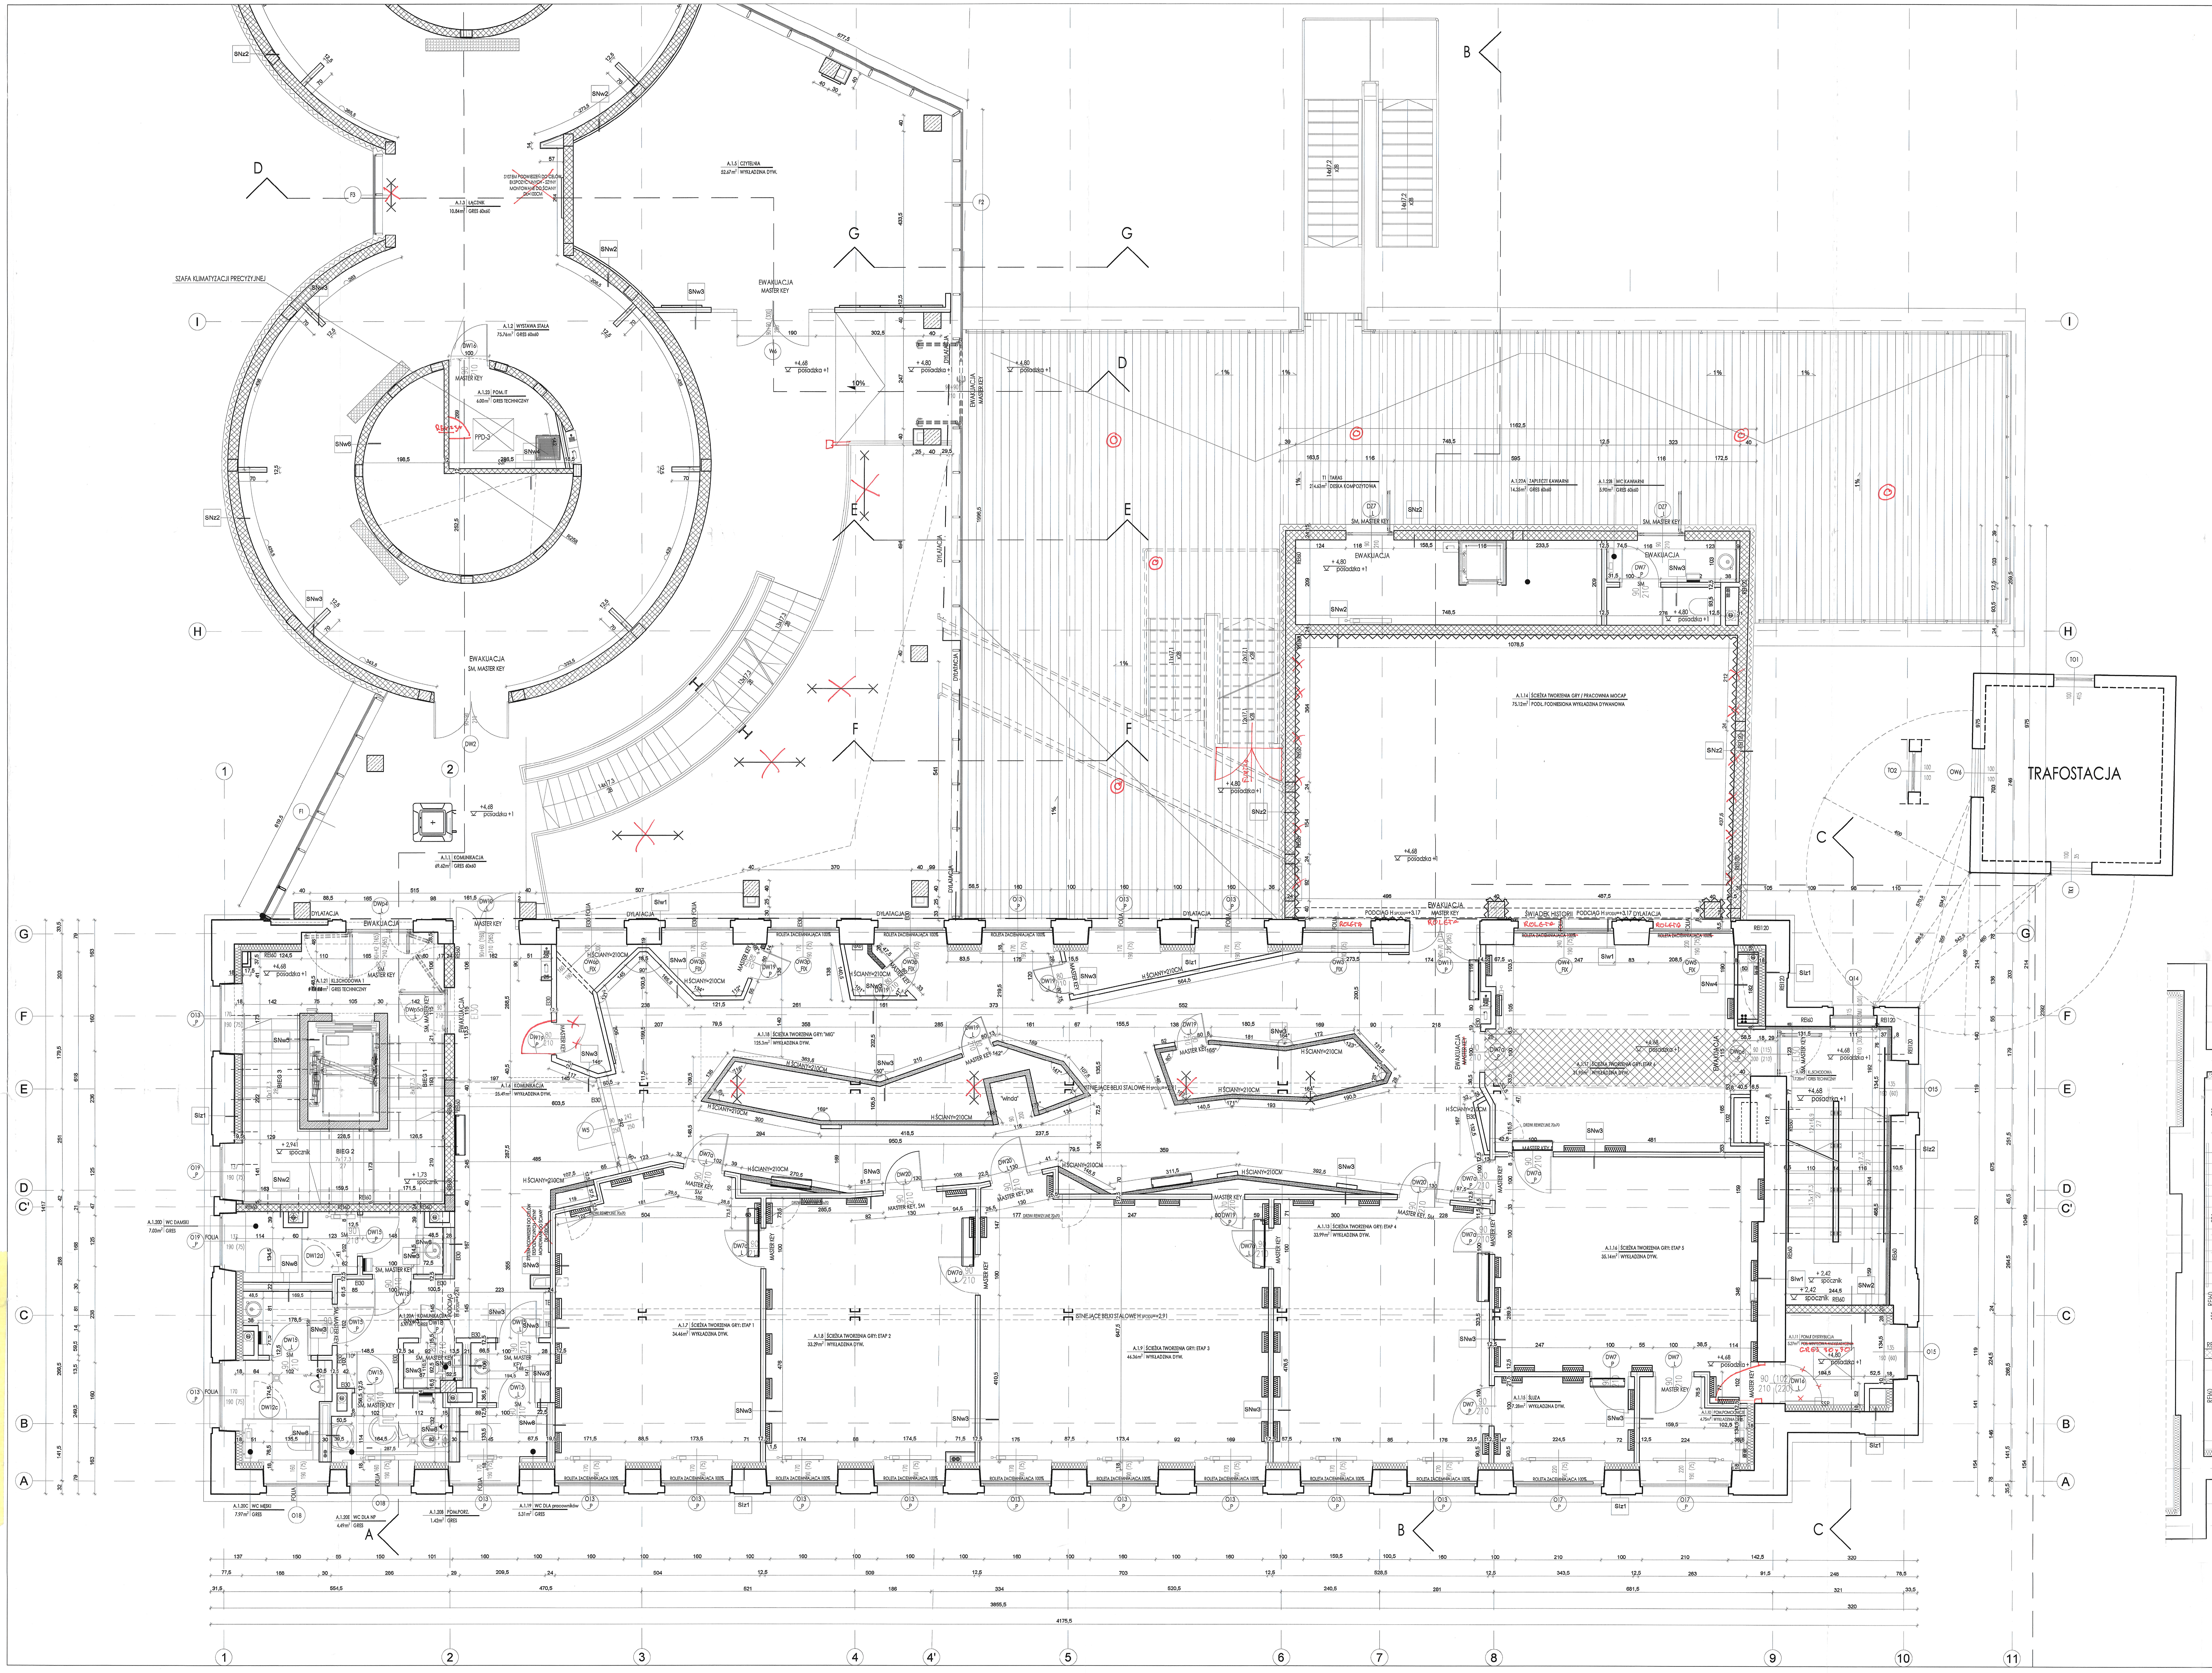
A.1.5 CZYTELNIA 52.67m² WYKŁADZINA DYW.
A.1.3 ŁĄCZNIK 10.84m² GRES 60x60
A.1.2 WYSTAWA STAŁA 75.76m² GRES 60x60
A.1.23 POM. IT 6.00m² GRES TECHNICZNY
PPD-3
Rewizja
SZAFA KLIMATYZACJI PRECYZYJNEJ
~~SYSTEM PODWIESZEŃ DO CELÓW EKSPOZYCYJNYCH - SZYNY MONTOWANE DO ŚCIANY DŁ=100CM~~
EWAKUACJA MASTER KEY
EWAKUACJA SM. MASTER KEY
A.1.1 KOMUNIKACJA 69.62m² GRES 60x60
+4,68 posadzka +1
+4,80 posadzka +1
T1 TARAS 214.63m² DESKA KOMPOZYTOWA
A.1.22A ZAPLECZE KAWIARNI 14.35m² GRES 60x60
A.1.22B WC KAWIARNI 5.90m² GRES 60x60
A.1.14 ŚCIEŻKA TWORZENIA GRY / PRACOWNIA MOCAP 75.12m² PODŁ. PODNIESIONA WYKŁADZINA DYWANOWA
TRAFOSTACJA
A.1.21 KL.SCHODOWA 1 GRES TECHNICZNY
A.1.4 KOMUNIKACJA 25.49m² WYKŁADZINA DYW.
A.1.18 ŚCIEŻKA TWORZENIA GRY: "MIG" 125.3m² WYKŁADZINA DYW.
"winda"
ISTNIEJĄCE BELKI STALOWE H spodu=+2,91
A.1.17 ŚCIEŻKA TWORZENIA GRY: ETAP 6 31.95m² WYKŁADZINA DYW.
A.1.19 KL.SCHODOWA 17.35m² GRES TECHNICZNY
A.1.20D WC DAMSKI 7.03m² GRES
A.1.20A KOMUNIKACJA 5.97m² GRES
A.1.7 ŚCIEŻKA TWORZENIA GRY: ETAP 1 34.46m² WYKŁADZINA DYW.
A.1.8 ŚCIEŻKA TWORZENIA GRY: ETAP 2 33.29m² WYKŁADZINA DYW.
A.1.9 ŚCIEŻKA TWORZENIA GRY: ETAP 3 46.36m² WYKŁADZINA DYW.
A.1.13 ŚCIEŻKA TWORZENIA GRY: ETAP 4 33.99m² WYKŁADZINA DYW.
A.1.16 ŚCIEŻKA TWORZENIA GRY: ETAP 5 35.14m² WYKŁADZINA DYW.
A.1.15 ŚLUZA 7.28m² WYKŁADZINA DYW.
A.1.10 POM. POMOCNICZE 4.75m² WYKŁADZINA DYW.
A.1.11 POM. DYSTRYBUCJA 5.27m² ~~POSADZKA WYLEWKOWA ANTYSTATYCZNA~~ GRES 30x30
A.1.20C WC MĘSKI 7.97m² GRES
A.1.20E WC DLA NP 4.49m² GRES
A.1.20B POM.PORZ. 1.42m² GRES
A.1.19 WC DLA pracowników 5.31m² GRES
PODCIĄG H spodu=+3,17
ŚWIADEK HISTORII
ROLETA
ROLETA ZACIEMNIAJĄCA 100%
H ŚCIANY=210CM
DYLATACJA
+2,941 spocznik
+1,73 spocznik
+2,42 spocznik
BIEG 1
BIEG 2
BIEG 3
B
C
D
E
F
G
A
1
2
3
4
4'
5
6
7
8
9
10
11


A.0.22b POM. IT / DYSTRYBUCJA 5.23m² GRES
EI 30
DWp3a P
MASTER KEY
+0,173 posadzka 0
REI60
REI120
SNw2
Slz1
Slz2

Slz1	ŚCIANA ZEWNĘTRZNA
42-61 cm	cegła istniejąca poddana renowacji / tynk zewnętrzny silikatowy kolor ~~szary NCS S2005-Y20R~~ KEIM NHL-KALKPUTZ-FEIN 50013 ściana istniejąca murowana z cegły ceramicznej pełnej
17 cm	izolacja termiczna wewnętrzna systemowa
-	wykończenie ściany: - tapetą z włókna szklanego i pomalowanie farbą lateksową lub - płytką ścienną (pomieszczenia higieniczno-sanitarne); kolor wg rysunków aranżacji PW-AR-9/14

Slz2	ŚCIANA ZEWNĘTRZNA KLATKI SCHODOWEJ
42-61 cm	cegła ceramiczna pełna istniejąca poddana renowacji / tynk zewnętrzny silikatowy kolor ~~szary NCS S2005-Y20R~~ KEIM NHL-KALKPUTZ-FEIN 50013 ściana istniejąca murowana z cegły ceramicznej pełnej
8 cm	izolacja termiczna wewnętrzna systemowa
-	wykończenie ściany: - tapetą z włókna szklanego i pomalowanie farbą lateksową lub - płytką ścienną (pomieszczenia higieniczno-sanitarne); kolor wg rysunków aranżacji PW-AR-9/14

Slz3	ŚCIANA ZEWNĘTRZNA DAWNYCH PODSTAW CHŁODNI
1,5 cm	tynk zewnętrzny stylizowany o fakturze betonu architektonicznego
15 cm	styropian elewacyjny EPS 70
34-100 cm	ściana istniejąca
1,5 cm	tynk cementowo-wapienny / tynk gipsowy
-	wykończenie ściany: - tapetą z włókna szklanego i pomalowanie farbą lateksową lub - płytką ścienną (pomieszczenia higieniczno-sanitarne); kolor wg rysunków aranżacji PW-AR-9/14

Slw1	ŚCIANA WEWNĘTRZNA
-	wykończenie ściany: - tapetą z włókna szklanego i pomalowanie farbą lateksową lub - płytką ścienną (pomieszczenia higieniczno-sanitarne); kolor wg rysunków aranżacji PW-AR-9/14
1,5 cm	tynk cementowo-wapienny / tynk gipsowy
42-100 cm	ściana istniejąca
1,5 cm	tynk cementowo-wapienny / tynk gipsowy
-	wykończenie ściany: - tapetą z włókna szklanego i pomalowanie farbą lateksową lub - płytką ścienną (pomieszczenia higieniczno-sanitarne); kolor wg rysunków aranżacji PW-AR-9/14

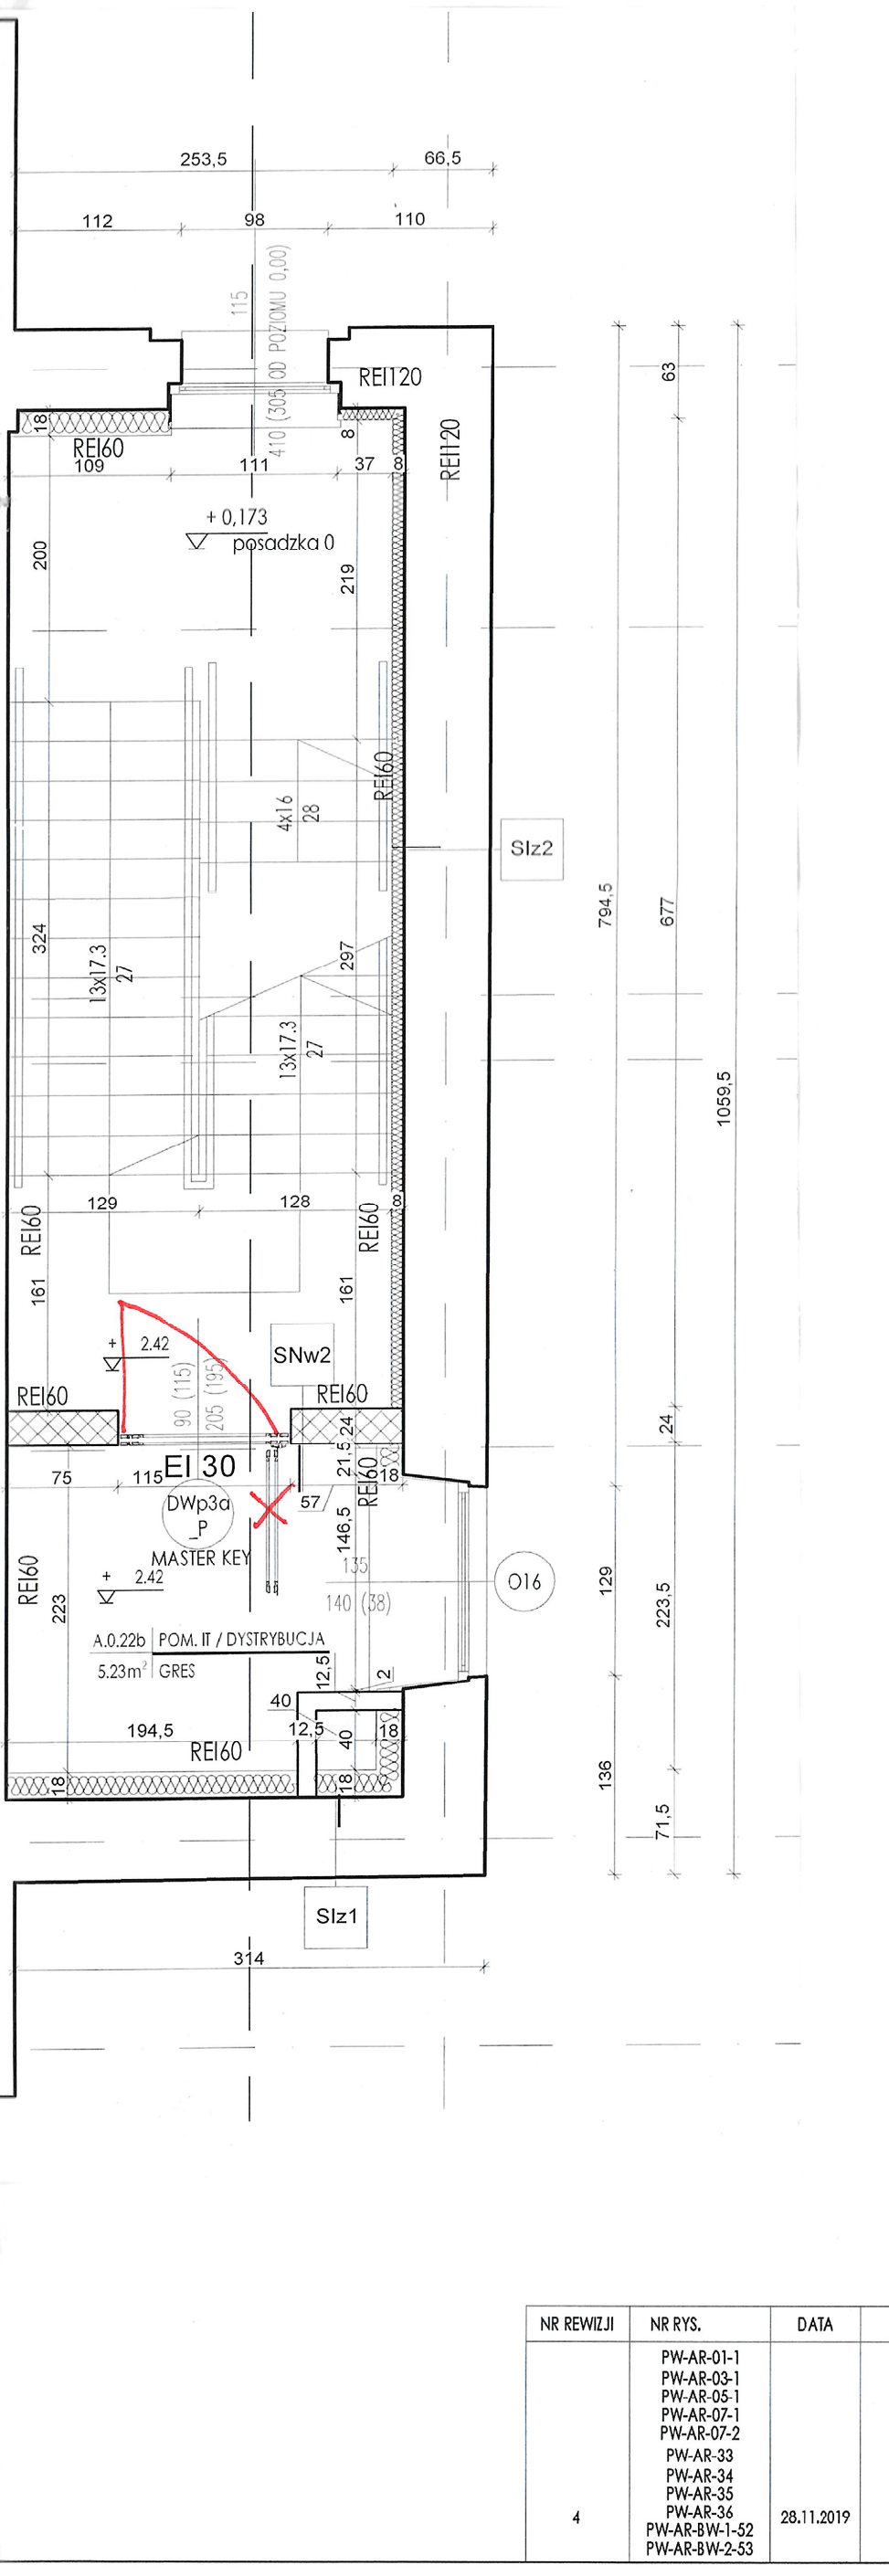Slw2	ŚCIANA WEWNĘTRZNA
18 cm	~~panele akustyczne wg projektu wykonawczego wnętrz~~
-	wykończenie ściany: - tapetą z włókna szklanego i pomalowanie farbą lateksową lub - płytką ścienną (pomieszczenia higieniczno-sanitarne); kolor wg rysunków aranżacji PW-AR-9/14
1,5 cm	tynk cementowo-wapienny / tynk gipsowy
56-76 cm	ściana istniejąca murowana
1,5 cm	tynk cementowo-wapienny / tynk gipsowy
-	wykończenie ściany: - tapetą z włókna szklanego i pomalowanie farbą lateksową lub - płytką ścienną (pomieszczenia higieniczno-sanitarne); kolor wg rysunków aranżacji PW-AR-9/14

SNz1	ŚCIANA ZEWNĘTRZNA
1,5 cm	tynk zewnętrzny silikatowy kolor ~~szary NCS S2005-Y20R~~ KEIM NHL-KALKPUTZ-FEIN 50013
24 cm	ściana murowana z bloczków silikatowych
17 cm	izolacja termiczna wewnętrzna systemowa
-	wykończenie ściany: - tapetą z włókna szklanego i pomalowanie farbą lateksową lub - płytką ścienną (pomieszczenia higieniczno-sanitarne); kolor wg rysunków aranżacji PW-AR-9/14

SNz2	ŚCIANA ZEWNĘTRZNA
1,5 cm	tynk zewnętrzny stylizowany o fakturze betonu architektonicznego
15 cm	styropian elewacyjny EPS 70
24 cm	ściana murowana z bloczków silikatowych
-	wykończenie ściany: - tapetą z włókna szklanego i pomalowanie farbą lateksową lub - płytką ścienną (pomieszczenia higieniczno-sanitarne); kolor wg rysunków aranżacji PW-AR-9/14

SNz3	ŚCIANA ZEWNĘTRZNA
1,5 cm	tynk zewnętrzny stylizowany o fakturze betonu architektonicznego
15 cm	styropian elewacyjny EPS 70
24 cm	ściana murowana z bloczków silikatowych
5 cm	styropian elewacyjny EPS 70
1,5 cm	tynk zewnętrzny silikatowy

SNw8	ŚCIANA WEWNĘTRZNA (stelaże 5cm)
-	wykończenie ściany: - tapetą z włókna szklanego i pomalowanie farbą lateksową lub - płytką ścienną (pomieszczenia higieniczno-sanitarne); kolor wg rysunków aranżacji PW-AR-9/14
	- płyty gips-karton i włókno-karton z podwójnym opłytowaniem 2,5cm - stelaż z wypełnieniem z wełny mineralnej akustycznej 5cm - przestrzeń instalacyjna - stelaż z wypełnieniem z wełny mineralnej akustycznej 5cm - płyty gips-karton i włókno-karton z podwójnym opłytowaniem 2,5cm
-	wykończenie ściany: - tapetą z włókna szklanego i pomalowanie farbą lateksową lub - płytką ścienną (pomieszczenia higieniczno-sanitarne); kolor wg rysunków aranżacji PW-AR-9/14

SNw1	ŚCIANA WEWNĘTRZNA
-	wykończenie ściany: - tapetą z włókna szklanego i pomalowanie farbą lateksową lub - płytką ścienną (pomieszczenia higieniczno-sanitarne); kolor wg rysunków aranżacji PW-AR-9/14
1,5 cm	tynk cementowo-wapienny / tynk gipsowy
24 cm	ściana murowana z bloczków silikatowych
1,5 cm	tynk cementowo-wapienny / tynk gipsowy
-	wykończenie ściany: - tapetą z włókna szklanego i pomalowanie farbą lateksową lub - płytką ścienną (pomieszczenia higieniczno-sanitarne); kolor wg rysunków aranżacji PW-AR-9/14
15 cm	~~panele akustyczne wg projektu wykonawczego wnętrz~~

SNw2	ŚCIANA WEWNĘTRZNA
-	wykończenie ściany: - tapetą z włókna szklanego i pomalowanie farbą lateksową lub - płytką ścienną (pomieszczenia higieniczno-sanitarne); kolor wg rysunków aranżacji PW-AR-9/14
1,5 cm	tynk cementowo-wapienny / tynk gipsowy
24 cm	ściana murowana z bloczków silikatowych
1,5 cm	tynk cementowo-wapienny / tynk gipsowy
-	wykończenie ściany: - tapetą z włókna szklanego i pomalowanie farbą lateksową lub - płytką ścienną (pomieszczenia higieniczno-sanitarne); kolor wg rysunków aranżacji PW-AR-9/14

SNw3	ŚCIANA WEWNĘTRZNA
-	wykończenie ściany: - tapetą z włókna szklanego i pomalowanie farbą lateksową lub - płytką ścienną (pomieszczenia higieniczno-sanitarne); kolor wg rysunków aranżacji PW-AR-9/14
12,5-50 cm	- płyty gips-karton i włókno-karton z podwójnym opłytowaniem 2,5cm - stelaż z wypełnieniem z wełny mineralnej akustycznej 7,5cm - płyty gips-karton i włókno-karton z podwójnym opłytowaniem 2,5cm
-	wykończenie ściany: - tapetą z włókna szklanego i pomalowanie farbą lateksową lub - płytką ścienną (pomieszczenia higieniczno-sanitarne); kolor wg rysunków aranżacji PW-AR-9/14

SNw4	ŚCIANA WEWNĘTRZNA
-	wykończenie ściany: - tapetą z włókna szklanego i pomalowanie farbą lateksową lub - płytką ścienną (pomieszczenia higieniczno-sanitarne); kolor wg rysunków aranżacji PW-AR-9/14
1,5 cm	tynk cementowo-wapienny / tynk gipsowy
12 cm	ściana murowana z bloczków silikatowych
1,5 cm	tynk cementowo-wapienny / tynk gipsowy
-	wykończenie ściany: - tapetą z włókna szklanego i pomalowanie farbą lateksową lub - płytką ścienną (pomieszczenia higieniczno-sanitarne); kolor wg rysunków aranżacji PW-AR-9/14

SNw5	ŚCIANA WEWNĘTRZNA
1,5 cm	wykończenie ściany pod pracę dla grafika / tynk cementowo-wapienny
20 cm	ściana żelbetowa - szyb windowy

SNw6	ŚCIANA WEWNĘTRZNA
-	wykończenie ściany: - tapetą z włókna szklanego i pomalowanie farbą lateksową lub - płytką ścienną (pomieszczenia higieniczno-sanitarne); kolor wg rysunków aranżacji PW-AR-9/14
1,5 cm	tynk cementowo-wapienny / tynk gipsowy
18 cm	ściana murowana z bloczków silikatowych
1,5 cm	tynk cementowo-wapienny / tynk gipsowy
-	wykończenie ściany: - tapetą z włókna szklanego i pomalowanie farbą lateksową lub - płytką ścienną (pomieszczenia higieniczno-sanitarne); kolor wg rysunków aranżacji PW-AR-9/14

SNw7	ŚCIANA WEWNĘTRZNA
-	wykończenie ściany: - tapetą z włókna szklanego i pomalowanie farbą lateksową lub - płytką ścienną (pomieszczenia higieniczno-sanitarne); kolor wg rysunków aranżacji PW-AR-9/14
12,5 cm	- płyty gips-karton i włókno-karton z podwójnym opłytowaniem 2,5cm - stelaż z wypełnieniem z wełny mineralnej akustycznej 7,5cm - płyty gips-karton i włókno-karton z podwójnym opłytowaniem 2,5cm
-	wykończenie ściany: - tapetą z włókna szklanego i pomalowanie farbą lateksową lub - płytką ścienną (pomieszczenia higieniczno-sanitarne); kolor wg rysunków aranżacji PW-AR-9/14
15 cm	panele akustyczne wg projektu wykonawczego wnętrz

RZUT I PIĘTRA
CZ.1 RZUT
ARCHITEKTONICZNY

◎ - KOMINEK WENTYLACYJNY POŁACI DACHU

LEGENDA:

- ▭ ISTNIEJĄCA ŚCIANA ZEWNĘTRZNA MUROWANA
- ▨ PROJEKTOWANA ŚCIANA, MUROWANA, Z BLOCZKÓW SILIKATOWYCH
- ▭ PROJEKTOWANA ŚCIANA Z PŁYT KARTON-GIPS / WŁÓKNO-GIPS DO SUFITU PODWIESZONEGO
- ▬ PROJEKTOWANA ŚCIANA Z PŁYT KARTON-GIPS / WŁÓKNO-GIPS WYSOKOŚĆ 210CM, OPŁYTOWANIE Z JEDNEJ STRONY
- ▨ PROJEKTOWANE ELEMENTY ŻELBETOWE
- H][SŁUP STALOWY
- ▨ PROJEKTOWANA IZOLACJA TERMICZNA - WEŁNA MINERALNA
- ▨ PROJEKTOWANA IZOLACJA TERMICZNA - STYROPIAN
- — PROJEKTOWANA ŚCIANKA SYSTEMOWA HPL
- ○ WYWIEWKA KANALIZACJI
- ▣ WPUST DACHOWY OGRZEWANY
- ▣ KANALIZACJA SANITARNA
- ▣ KOSZ ZLEWOWY
- ▭ RYNNA
- WPUST KANALIZACJI DESZCZOWEJ
- ⌧ WPUST PODŁOGOWY
- ⟶ WPUST PODŁOGOWY ZE ZŁĄCZKĄ DO WĘŻY
- ⋮ PIONY WODNE
- ▣ GAŚNICA
- ▣ HYDRANT
- ▲ WEJŚCIE DO BUDYNKU
- ▥ GRZEJNIK KANAŁOWY WG PROJEKTU C.O.
- ▭ GRZEJNIK NAŚCIENNY WG PROJEKTU C.O.
- ×—× SYSTEM PODWIESZEŃ - PRZEKAZANO BEZ MONTAŻU
- ⌊ SYMBOL DRZWI O ODPORNOŚCI OGNIOWEJ

SZEROKOŚĆ OTWORU W MURZE
160 / 160 (56) SZPILKA OKNA W OTWORZE ISTNIEJĄCYM
WYSOKOŚĆ PARAPETU
WYSOKOŚĆ OTWORU W MURZE

SZEROKOŚĆ PRZEJŚCIA W ŚWIETLE OŚCIEŻNICY
WIODĄCE SKRZYDŁO I DODATKOWE
ISTNIEJĄCA SZEROKOŚĆ OTWORU
90+40 (160) / 210 (270) SZPILKA DRZWI W OTWORZE ISTNIEJĄCYM
ISTNIEJĄCA WYSOKOŚĆ OTWORU
WYSOKOŚĆ PRZEJŚCIA W ŚWIETLE OŚCIEŻNICY

SZEROKOŚĆ PRZEJŚCIA W ŚWIETLE OŚCIEŻNICY
90 / 200 SZPILKA DRZWI W NOWYM OTWORZE
WYSOKOŚĆ PRZEJŚCIA W ŚWIETLE OŚCIEŻNICY

ILOŚĆ STOPNI W BIEGU
WYSOKOŚĆ STOPNIA
12x17,1 / 28 OPIS SCHODÓW
SZEROKOŚĆ STOPNIA

NUMER POMIESZCZENIA
NAZWA POMIESZCZENIA
A.1.4 WYSTAWA STAŁA
95.13m² GRES 60x60 TABELA POMIESZCZENIA
Sufit podw. H=300CM
MATERIAŁ POSADZKI
WYSOKOŚĆ SUFITU PODWIESZANEGO
POWIERZCHNIA POMIESZCZENIA

- PANEL AKUSTYCZNY DWUSTRONNY 60x60CM MONTOWANY NA ŚCIANIE. STRONA ROZPRASZAJĄCA SKŁADA SIĘ Z 1 SZT. PANELA ROZPRASZAJĄCEGO 60x60x12cm. STRONA POCHŁANIAJĄCA SKŁADA SIĘ Z 1 SZT. PANELA POCHŁANIAJĄCEGO 50x50x5cm. DOLNA KRAWĘDŹ 140 cm NAD PODŁOGĄ.
- 1 x PANEL AKUSTYCZNY 50x50cm ZABUDOWANY NA PODKONSTRUKCJI WYPEŁNIONEJ TWARDĄ WEŁNĄ MINERALNĄ O GRUBOŚCI 10cm. DOLNA KRAWĘDŹ 145cm NAD PODŁOGĄ.
- 1 x PANEL AKUSTYCZNY 50x50cm KLEJONY DO ŚCIANY. DOLNA KRAWĘDŹ 130cm NAD PODŁOGĄ.
- CZARNA TKANINA WYKOŃCZENIOWA NA STELAŻACH

PANELE AKUSTYCZNE WG DETALU AR 1

UWAGA:
1. rysunki rzutów stanowią komplementarną całość z pozostałymi rysunkami projektu
2. wszystkie elementy i materiały można zamienić na równoważne, zasady równoważności ustala projektant architektury/inwestor
3. wszelkie wymiary, rzędne i nieścisłości należy sprawdzić na budowie, w przypadku niezgodności z projektem architektonicznym, projektami branżowymi, a stanem istniejącym należy poinformować projektanta architektury
4. użyte materiały powinny spełniać odpowiednie atesty, w szczególności NRO
5. oznaczenia spadków na tarasach dotyczą warstwy spadkowych pod nawierzchnią tarasów
6. wszystkie obróbki blacharskie - tytan-cynk
7. należy wykonać przebicia instalacyjne tylko w miejscach oznaczonych na rysunkach branżowych, w przestrzeniach do tego przeznaczonych
8. elementy konstrukcyjne wykonać według projektu konstrukcji
9. tynki zewnętrzne silikonowe zgodnie z rysunkami elewacji, przekrojów
10. wymiary podano w centymetrach, pola powierzchni podano w metrach kwadratowych
11. wszelkie roboty budowlane należy prowadzić zgodnie ze sztuką budowlaną
12. wszelkie zmiany w stosunku do projektu powinny być uzgodnione z projektantem
13. przed montażem urządzeń i elementów budowlanych obowiązkiem wykonawcy jest sprawdzić wymiar bezpośrednio na miejscu budowy
14. niezgodności pomiędzy projektami branżowymi oraz projektem architektonicznym należy zawsze konsultować z projektantem projektu architektonicznego oraz projektu branżowego
15. o wszelkich wykrytych kolizjach należy niezwłocznie powiadomić projektanta projektu architektonicznego oraz projektantów projektów branżowych
16. Projekt architektoniczno-budowlany należy rozpatrywać łącznie z projektami branżowymi: konstrukcji/ wod. kan./ c.o./ elektrycznym/ teletechnicznym/ wentylacji
17. Wszystkie wymiary podane są w stanie surowym, bez wykończenia ścian podane powierzchnie pomieszczeń liczone są wg normy pn-iso 9836:1997
18. Ściany bez oznaczenia koloru / faktury / wykończenia należy wykończyć kolorem: NCS S1000-N.
19. W razie zmian przebiegu ścian, wszystkie elementy związane (instalacje, sufity, posadzki) należy dostosować do nowego układu pomieszczeń

Uwagi i opisy zamieszczone w części rysunkowej projektu stanowią integralną część niniejszego opracowania.

Zmiany naniesiono kolorem czerwonym

DOKUMENTACJA POWYKONAWCZA

Kierownik Budowy
mgr inż. Piotr Stawiarz
upr. bud. SWK/0006/OWOK/04

NR RYSUNKU
PW-AR-03

ERBEKTA EC1 Fundusze Europejskie Program Regionalny promuje łódzkie Unia Europejska Europejski Fundusz Rozwoju Regionalnego

Dział Inwestycji
wpłynęło dnia
02 KWI. 2020
L.dz. ......

KANON ARCHITEKCI
KANON ARCHITEKCI JANDER ZUTEREK S.C.
ul. Wólczańska 73, 90-515 Łódź, tel. 42 637 22 90
www.kanon-architekci.pl

NR REWIZJI	NR RYS.	DATA	ZMIANY
4	PW-AR-01-1 PW-AR-03-1 PW-AR-05-1 PW-AR-07-1 PW-AR-07-2 PW-AR-33 PW-AR-34 PW-AR-35 PW-AR-36 PW-AR-BW-1-52 PW-AR-BW-2-53	28.11.2019	ZMIANY: KLATKA ZACHODNIA -WIELKOŚĆ KLATKI SCHODOWEJ I ZMIANA UKŁADU BARIEREK ZMIANA WIELKOŚCI OKNA BALKONOWEGO NA ELEWACJI ZACHODNIEJ DACH - BARIERY PRZECIWŚNIEGOWE

TYTUŁ PROJEKTU:	PROJEKT WYKONAWCZY PRZEBUDOWY, NADBUDOWY I ROZBUDOWY ZESPOŁU DAWNYCH WARSZTATÓW NA POTRZEBY "CENTRUM KOMIKSU I NARRACJI INTERAKTYWNEJ" W ŁODZI PRZY UL. TARGOWEJ 1/3 KATEGORIA IX WRAZ Z INSTALACJAMI NA TERENIE: WODY, KANALIZACJI SANITARNEJ I DESZCZOWEJ ORAZ INSTALACJAMI ELEKTRYCZNYMI I TELETECHNICZNYMI ORAZ ROZBIÓRKĄ BUDYNKU MAGAZYNOWEGO	
INWESTOR:	EC1 ŁÓDŹ - MIASTO KULTURY W ŁODZI	
ADRES INWESTYCJI:	UL. TARGOWA 1/3 90-022 ŁÓDŹ DZ. NR EWID. 180/50, 180/51 I FRAGMENTY DZ. NR EWID.: 180/52, 180/58, 180/66 OBRĘB S-6	
TYTUŁ RYS.:	RZUT I PIĘTRA CZ. 1 RZUT ARCHITEKTONICZNY	NR RYS.: PW-AR-03
BRANŻA:	ARCHITEKTURA	PODPIS:
GŁ. PROJEKTANT	mgr inż. arch. Piotr Zuterek upr.bud. nr 105/87/WŁ	
PROJEKTANT	mgr inż. arch. Małgorzata Knapek	
WSPÓŁPRACA	mgr inż. arch. Mariusz Cieślak	
WSPÓŁPRACA	mgr inż. arch. Karolina Owczarek	
WSPÓŁPRACA	mgr inż. arch. Michał Chodkiewicz	
WSPÓŁPRACA	Małgorzata Rutkowska	

DATA	28.11.2019	SKALA	1 : 50	REWIZJA	4

45