Załącznik nr 3 do Zaproszenia do składania ofert dotyczących
wynajmu i użytkowania powierzchni przewidzianych do prowadzenia działalności komercyjnych
w budynkach zrewitalizowanego obiektu "EC1 Łódź - Miasto Kultury" w Łodzi
EC1 Zachód – Rozdzielnia; poziom 0, lokal I (budynek R)

Ściany nowoprojektowane żelbetowe
Ściany nowoprojektowane ceramiczne
Wyburzenia
Ściany z płyt GK
Ściany istniejące

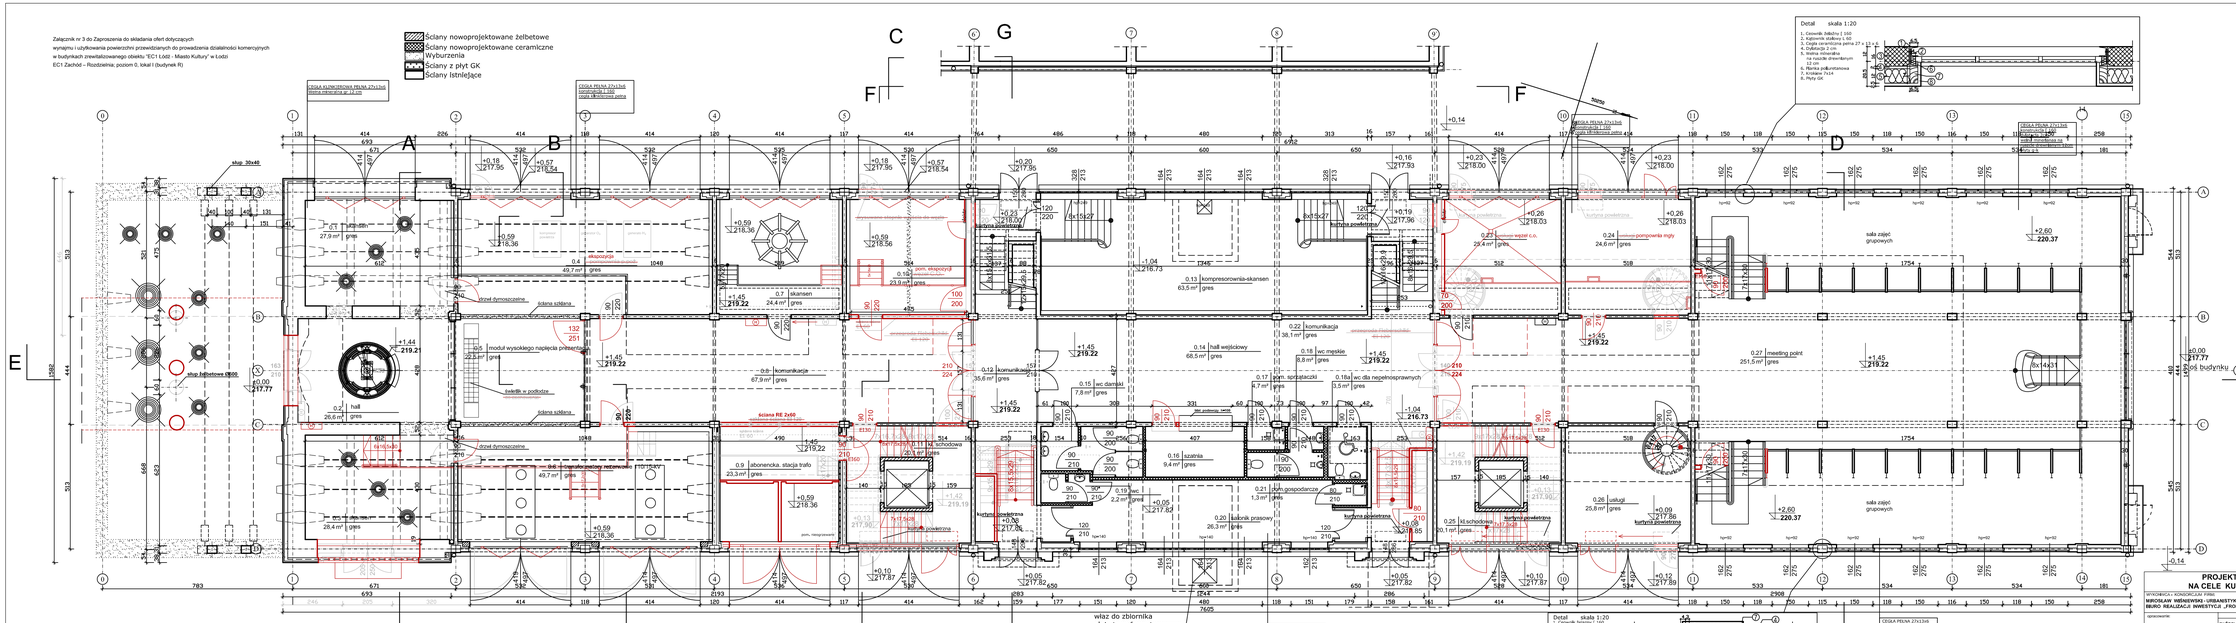

POZIOM ± 0,0		
Nr pom.	Nazwa pomieszczenia	Pow.(m²)
0.1	skansen	27,9
0.2	hall	26,6
0.3	skansen	28,4
0.4	ekspozycja	49,7
0.5	Moduł wys.napięcia prezentacja	22,5
0.6	transformatory rezerwowe	49,7
0.7	skansen	24,4
0.8	komunikacja	68,2
0.9	abonencka stacja trafo	23,3
0.10	pom. ekspozycji	23,9
0.11	Kl. schodowa	20,1
0.12	komunikacja	37,5
0.13	kompresorownia-skansen	63,5
0.14	hall wejściowy	68,5
0.15	wc damski	7,8
0.16	szatnia	8,5
0.17	pom. sprzątaczki	1,5
0.18	wc męskie	8,8
0.18a	wc dla niepełnosprawnych	3,5
0.19	wc	2,2
0.20	salonik prasowy	26,3
0.21	pom. gospodarcze	1,3
0.22	komunikacja	38,1
0.23	wejść c.o.	25,4
0.24	pomporownia mgły	24,6
0.25	Kl.schodowa	20,1
0.26	usługi	25,8
0.27	meeting point	251,5

Naniesione zmiany kolorem czerwonym są nieistotne z punktu widzenia prawa budowlanego.
Dokumentację powykonawczą wykonał:

mgr inż. arch. Zbigniew Bińczyk nr uprawnień 262/94/WŁ

asystenci: mgr inż. arch. Paula Karbownik, inż. arch. Rafał Uniszewski

URZĄD MIASTA ŁODZI
WYDZIAŁ ADMINISTRACJI ARCHITEKTONICZNO-BUDOWLANEJ
ul. Piotrkowska 104
90-004 Łódź

PROJEKT BUDOWLANY REWITALIZACJI EC1 I JEJ ADAPTACJI NA CELE KULTURALNO ARTYSTYCZNE W ŁODZI -PRZY UL.TARGOWEJ 1/3

WYKONAWCA - KONSORCJUM firm:
MIROSŁAW WIŚNIEWSKI - URBANISTYKA I ARCHITEKTURA SP. Z O.O. Pracownia Projektowa - ul. Żeromskiego 10, 90-710 Łódź, t.: 042-630 31 21, f.: 042-630 32 62
BIURO REALIZACJI INWESTYCJI „FRONTON" SP. Z O.O. ul. Nastrojowa 42/11, 91 - 496 Łódź, tel./fax: 042 658 27 06, mobile: 601 689 441, biuro@fronton.com.pl

INWESTOR: "FRONTON"	autor:	mgr inż. arch. Zbigniew Bińczyk	262 /94 /WŁ
	sprawdzający:	mgr inż. arch. Jan Gorgul	319 /80 /WŁ
obiekt: MUZEUM TECHNIKI TOM B - ROZDZIELNIA	asystenci:	mgr inż. arch. Anna Dąbek stud. arch. Mawika Felczak stud. arch. Lidia Frukacz	
część : ARCHITEKTURA	projekt :	rysunek: RZUT PARTERU	skala: 1:100 rysunek nr : 6